


KOLIN SRK TYÖKESSÜS

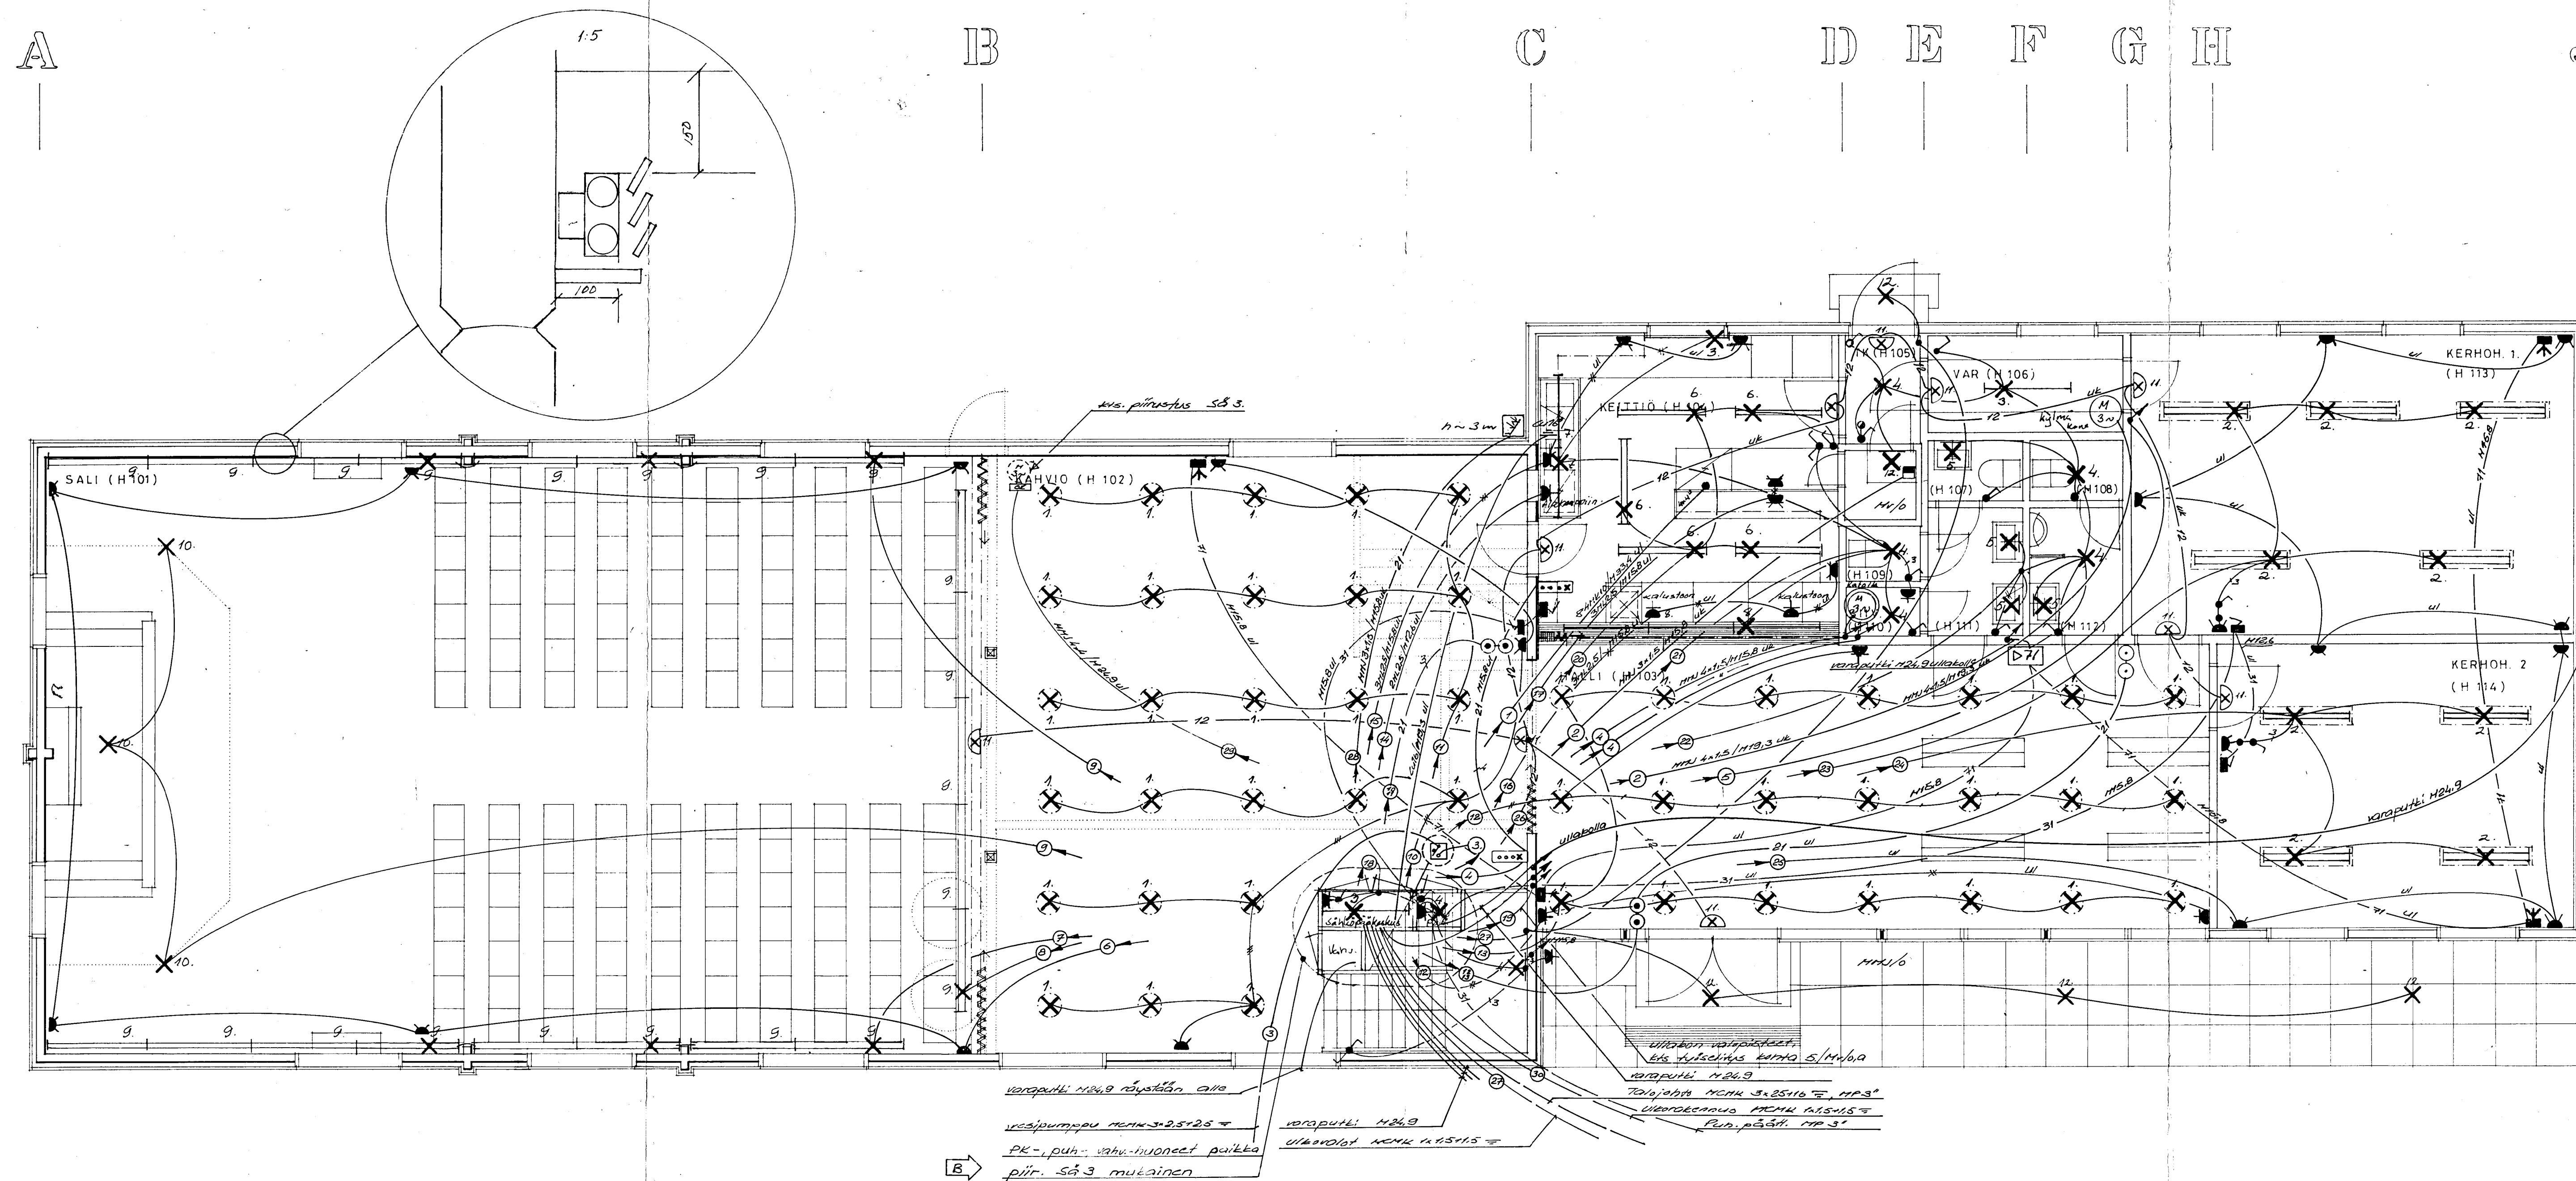

Muutos 01: Ins.tsto Varpiola Oy, 16,3,2026 SI
- kaikki käytöstä poistuvat asennukset on jo aiemmin purettu pois purku-urakan yhteydessä.
- kts. myös sähköselotus

B → Muchos 75-01-06 AA

Loppupiirustus 75-01-13 AA

Zootuspilrus 74-08-30 Am

sänkeltyypirustus	Pöytä. 74-03-30 Pöytäkirja
Kelin seurakunnan työsketus	Töte.
Kone-sänkel-Suinen Jouko	Myv.
	740330/89/2

Kolin seurakunnan Työkeskus		Runom.	15 mi
	Saari. Pori. Tark.	20.3.1994	O. Hiltunen
Tasokuva Sähköpiisteet			Sä 2.

TÄDENNETÄÄN

KOLIN SRK TYÖKESKUS	11.02.1974
LIEKSA / KOL / RUKOUSHUONE	RN:O 954
TYÖPIIRUSTUS	1 / 50
NORMAALIKERROS	